




RELATIONSHANDLING							
PROJEKT-NUMMER	ANDRING AVSEER	HUSDEL	RELATION DATUM	FORETAG	SIGN	ANVAND APPLIKATION	ANVAND MEP-FIL/DB
	OPKATEGORISERING		20090629	Locum	KWG	ADT 2009	

Byggnad	Våning	Yl-kategori	Area
01	3	BTA	11817
02	3	BTA	6454
01-02	3	BTA	142

Byggnad	Våning	Hyrsgäst	Kontraktssnummer	Yl-kategori	Underkategori	Area
01-02	3			OVA	OVA	107
01	3			LOA	LOA	10816
02	3			LOA	LOA	5907
						1683

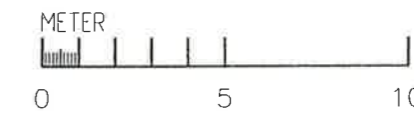

BET	AHT	TIDRIVEN AVSEER	SIGN	DATA
YTÖVERSIKT				
BYGG-LETT	LOCUM AB	TEL 08-676 70 00	FAX 08-676 70 30	
A				
K				
V				
E				
LYTDAG NR	RFID NR	HÖRLEDNING		
DATA	ANSÖKAN			
ANKARETS BEHANDLINGSCHEM BYGGNAD 01-02 PLAN 3 YTÖR I KATEGORIER				
SKALA	1:250	REFRENSPÅR	YLOA_9250103	BET
Originalformat: A3				



RELATIONSHANDLING


INSTITUTION	ANKARETS BEHEM	DISCIPLIN	ARKITEKT				
BYGGNAD	BYGGNAD 01-03	MEDIA	YTOR				
PLAN	PLAN 2	MODELLFILNAMN YLOA_9250102m					
PROJEKT-NUMMER	ANDRING AVSER	HUSDEL	RELATION DATUM	FORETAG	SIGN	ANVAND APPLIKATION	ANVAND MEP-FIL/OB
-	OMKATEGORISERING		20090629	Locum	KWG	ADT 2009	

Ylkatégorier



Byggnad	Våning	Ylkatégori	Area
01	2	BTA	1389.1
02	2	BTA	645.9

Ylkatégorier

Byggnad	Våning	Hyresgäst	Kontrakt nummer	Ylkatégori	Underkatégori	Area
01	2			LOA	LOA	1293.1
02	2			LOA	LOA	591.8
						1884.9

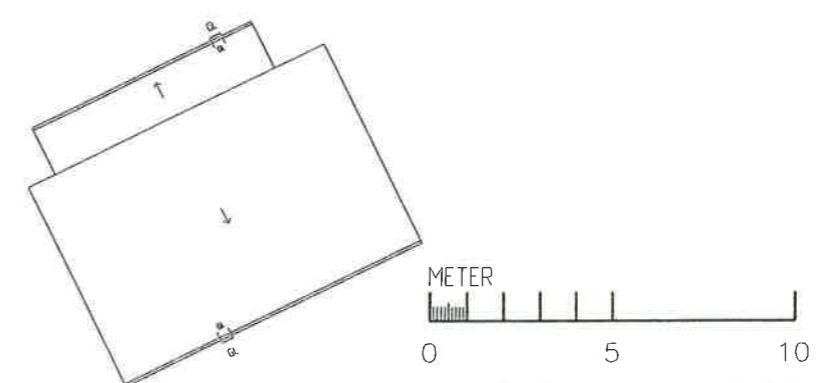

BET	ANT	ANDRING AVSER	SKIV	DATUM
YTÖVERSIKT				
locum. VÄRDEN FÖR VÄRDEN				
BYGGNAD	LOCUM AB	TEL 08-505 75 00		
ADRESS		FAX 08-505 75 30		
A		TEL		
K		FAX		
V		TEL		
E		FAX		
BYGGNAD NR	STAD AV	INNEKATEGORI		
DATUM	ANSÖKNING			
ANKARETS BEHANDLINGSHEM BYGGNAD 01-03 PLAN 2 YTÖR I KATEGORIER				
SKALA	1:250	FILNAMN	YLOA_9250102	BT
Originalformat A3				

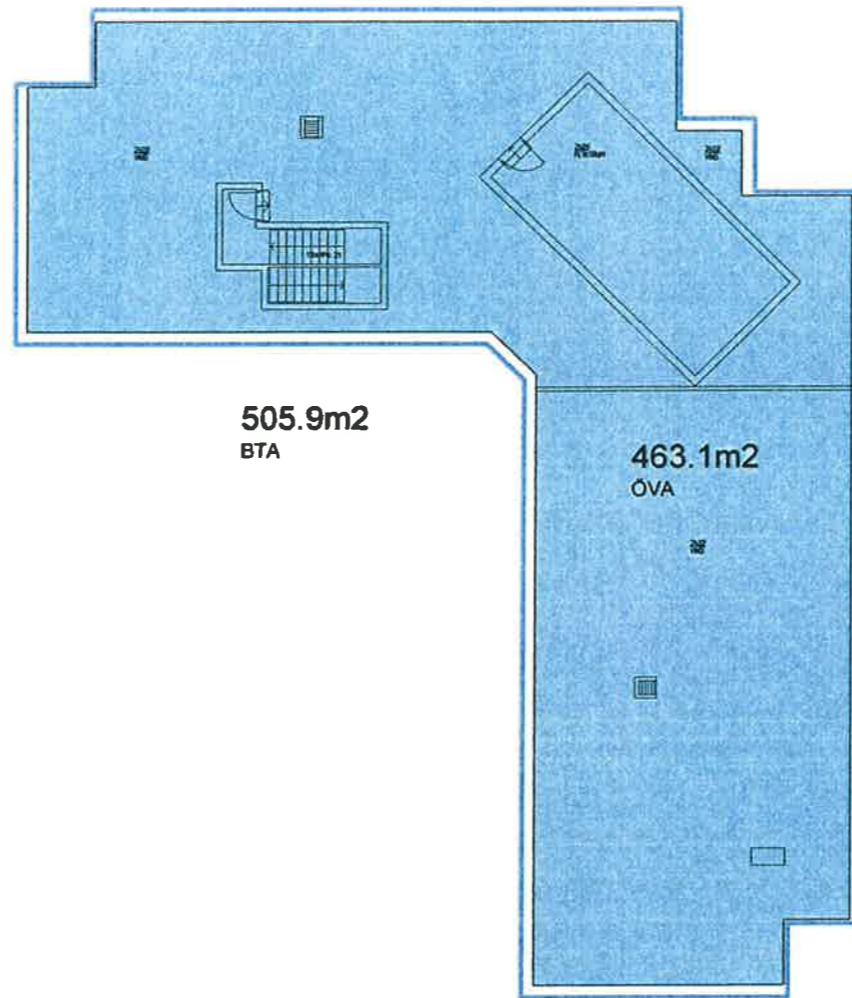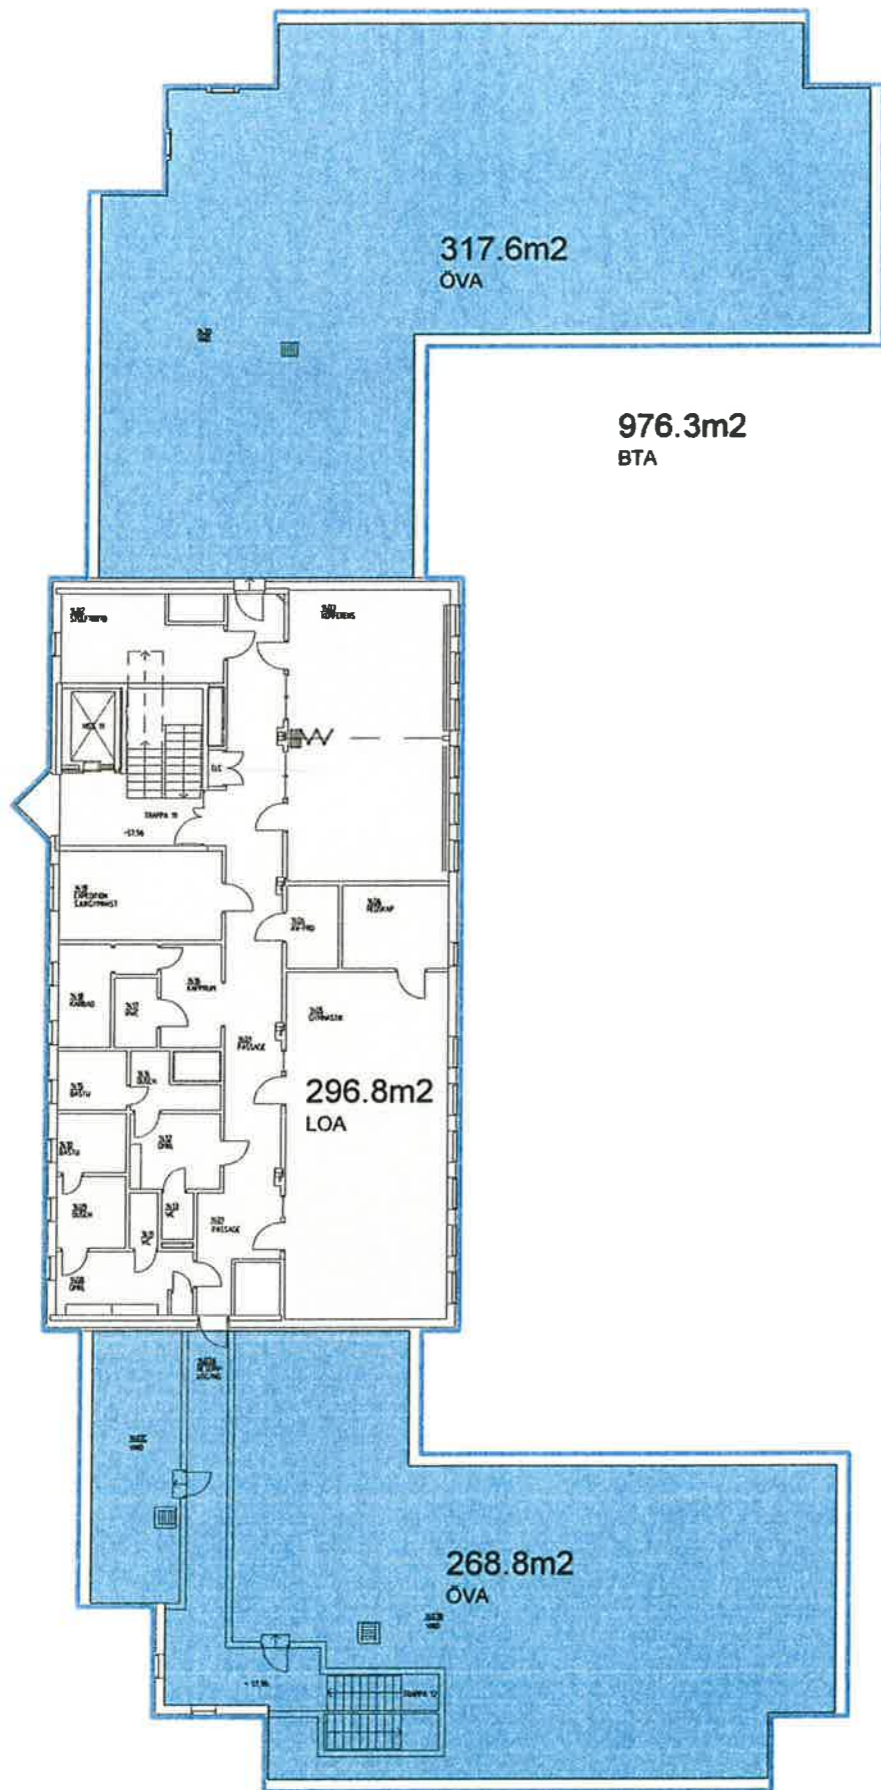



RELATIONSHANDLING						
PROJEKT-NUMMER	ANDRING AVSER	HUSDEL	RELATION DATUM	FÖRETAG	SIGN	ANVÄND APPLIKATION
01	ÖPKATEGORISERING		20090630	Locum	KWG	AOT 2009

Ylikategorier			
Byggnad	Våning	Ylikategori	Area
01	4	BTA	976.3
02	4	BTA	505.9

Ylikategorier						
Byggnad	Våning	Hyresgäst	Kontraktetsnummer	Ylikategori	Underkategori	Area
01	4			ÖVA	ÖVA	317.6
01	4			ÖVA	ÖVA	268.8
01	4			LOA	LOA	296.8
02	4			ÖVA	ÖVA	463.1
						1346.3

BET	ANT	PROJEKTEN AVSER	SIGN	DATA
YTÖVERSIKT				
locum. VÄRDEN FÖR VÄRDEN				
BYGG- MÅTT	LOCUM AB			För 08-100 TO 20 För 08-100 TO 30
A				För
K				För
V				För
E				För
UPPDRAG NR	REVID AV	INNEHÅLLSÖRE		
DATA	ANSVARIG			
ANKARETS BEHANDLINGSHEM BYGGNAD 01-02 PLAN 4 YTÖVERSIKT I KATEGORIER				
SKALA	BYGGSKAPPE			REF
1:250	YLOA_9250104			
Originalformat: A1				

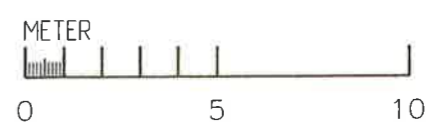

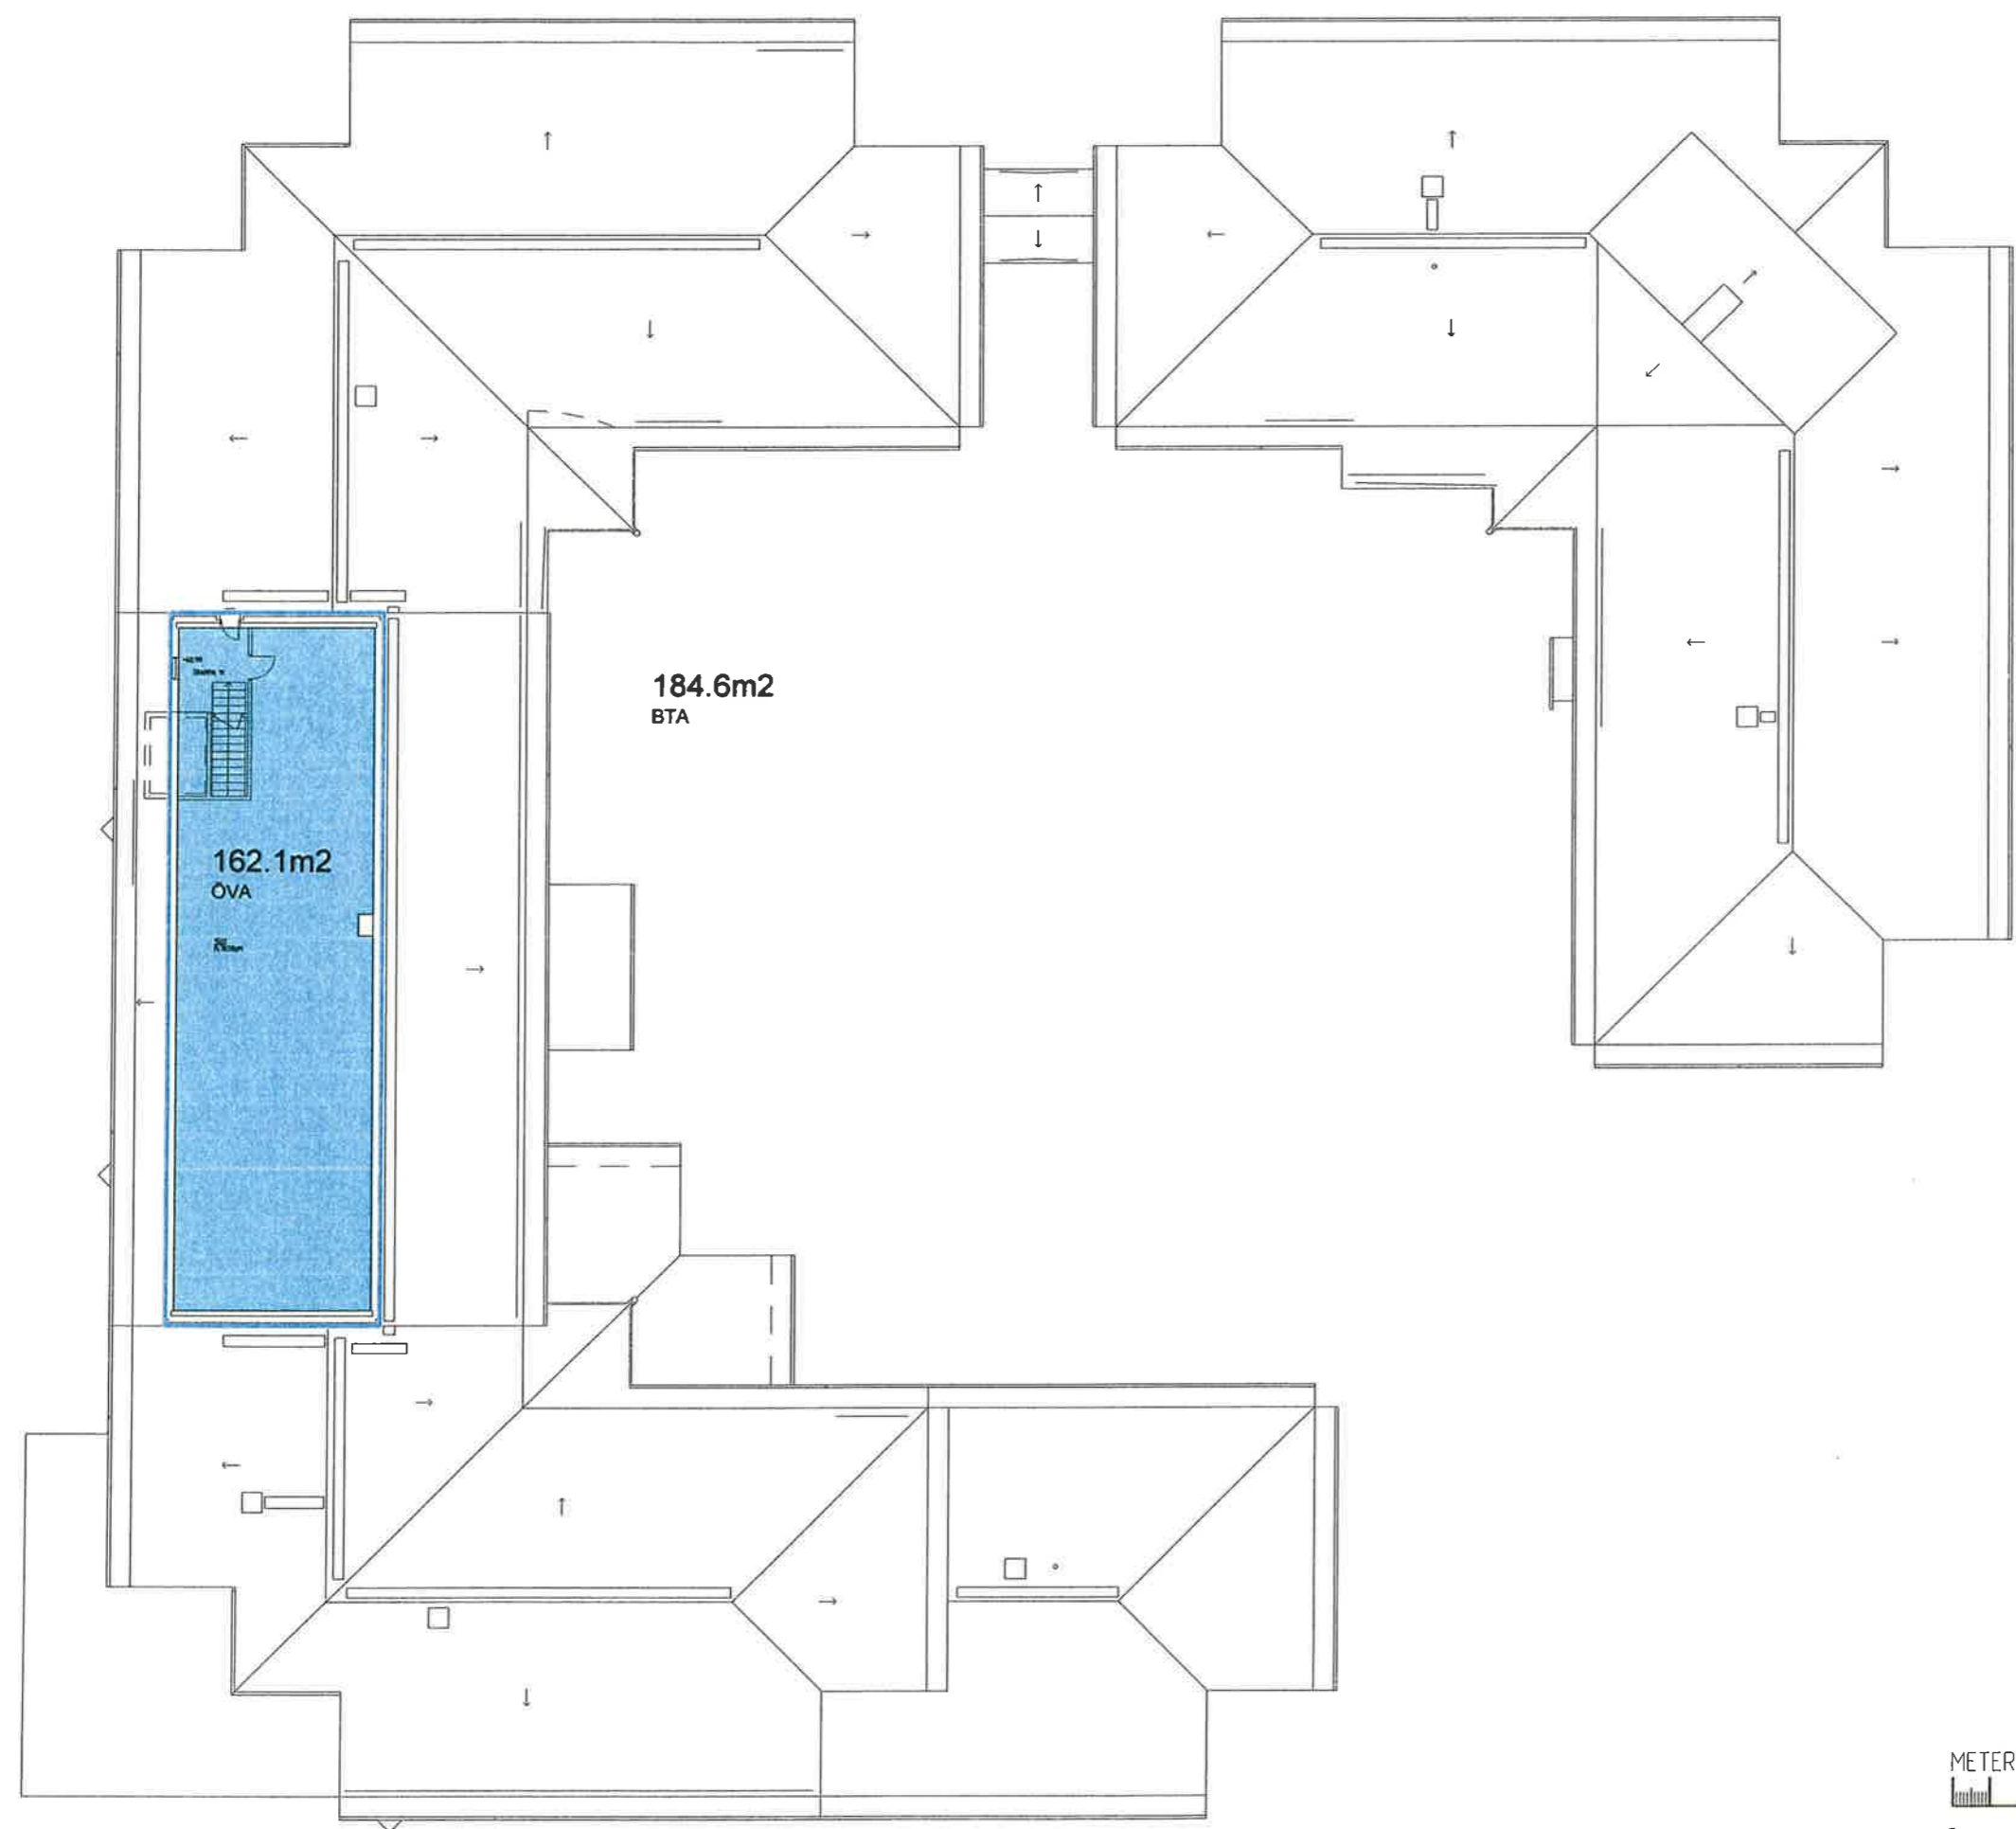

RELATIONSHANDLING

INSTITUTION	ANKARETS BEHHEM	DISCIPLIN	ARKITEKT
BYGGNAD	BYGGNAD 01	MEDIA	YTOR
PLAN	PLAN 5	MODELLFILNAMN YLOA_9250105m	

PROJEKT-NUMMER	ANDRING AVSER	HUSDEL	RELATION DATUM	FÖRETAG	SIGN	ANVAND APPLIKATION	ANVAND MEP-FIL/DB
-	ÖVERKATEGORISERING		20090630	Locum	KWG	ADT 2009	

Ylkkategorier

Byggnad	Våning	Ylkkategori	Area
01	5	BTA	184.6


Ylkkategorier

Byggnad	Våning	Hysesgäst	Kontraktetsnummer	Ylkkategori	Underkategori	Area
01	5			OVA	ÓVA	1621
						1621




184.6m2
BTA

162.1m2
OVA

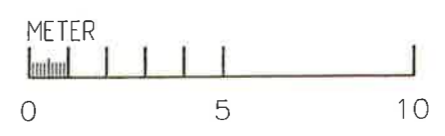

BET	ANT	YTERREVISIÖN AVSER	SIGN	ÖÄ TYV
YTÖVERSIKT				
locum. VÄRDEN FÖR VÄRDEN				
DRUGG	LOCUM AB			TEL: 08-400 30 00
YTERREVISIÖN				FAX: 08-209 20 30
A				TEL
K				FAX
V				TEL
E				FAX
UPPERAG NR	BRAD NR			BYGGNADSRIT
BYGGNAD	BYGGNAD			
ANKARETS BEHANDLINGSHEM				
BYGGNAD 01				
PLAN 5				
YTOR I KATEGORIER				
SKALA	BYGGNINGSGRUPP			BET
1:250	YLOA_9250105			
Grändmodell 1:1				

168.1m²
BTA

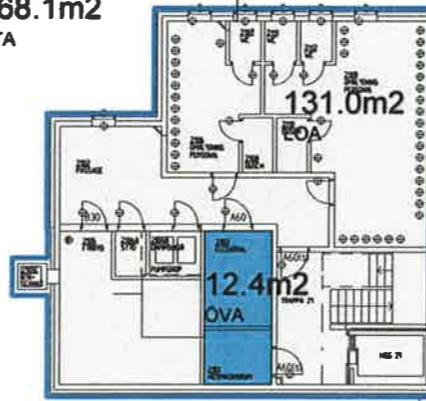

RELATIONSHANDLING

INSTITUTION	ANKARETS BEHÄM	DISCIPLIN	ARKITEKT
BYGGNAD	BYGGNAD 01-03	MEDIA	YTDR
PLAN	PLAN 1	MODELLFILNAMN YLOA_9250101m	

PROJEKT-NUMMER	ÄNDRING AVSER	HUSDEL	RELATION DATUM	FORETAG	SIGN	ANVAND APPLIKATION	ANVAND MEP-FIL/DB
-	ÖPKATEGORISERING		20090629	Locum	KWG	ADT 2009	


Ylikategorier

Byggnad	Våning	Ylikategori	Area
01	1	BTA	426.1
03	1	BTA	75.4
02	1	BTA	168.1



Ylikategorier

Byggnad	Våning	Hysesgäst	Kontraktetsnummer	Ylikategori	Underkategori	Area
02	1			LOA	LOA	131
02	1			OVA	OVA	124
01	1			LOA	LOA	306.5
01	1			OVA	OVA	12
01	1			OVA	OVA	136
01	1			OVA	OVA	4.6
01	1			OVA	OVA	35
01	1			OVA	OVA	29.8
03	1			LOA	LOA	66.7
						580

426.1m²
BTA

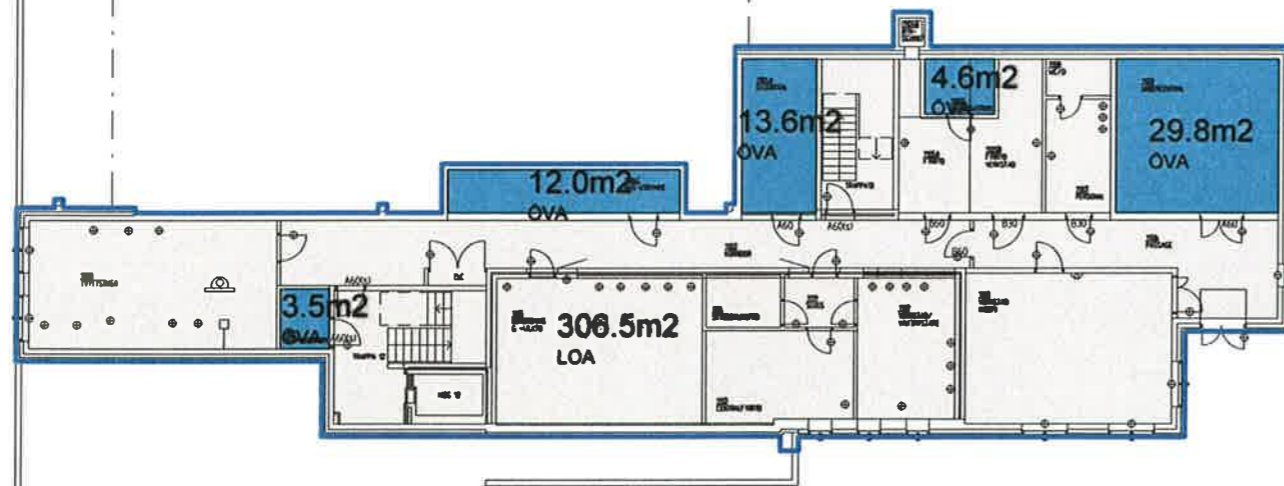

75.4m²
BTA

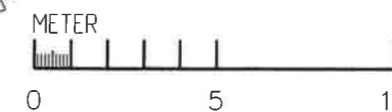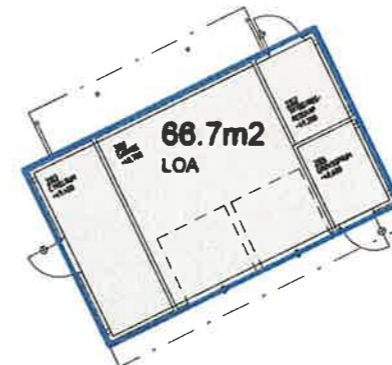

BET	ANT	ÄNDRING AVSER	SIGN	DATUM

YTÖVERSIKT



BETEG	LOCUM AB	TEL 08-686 70 00
HERO		FAX 08-686 70 90
A		
K		
V		
E		

LÖPNING NR	RIKID NY	VARO LÖSNING
DATUM	ANSÖRIG	

ANKARETS BEHANDLINGSHEM
BYGGNAD 01-03
PLAN 1
YTDR I KATEGORIER

SKALA	1:250	YLOA_9250101
Originalformat	A3	



RELATIONSHANDLING


INSTITUTION	ANKARETS BEHÖM	DISCIPLIN	ARKITEKT
BYGGNAD	BYGGNAD 01-03	MEDIA	YTÖR
PLAN	PLAN 2	MODELLFILNAMN YLOA_9250102m	
PROJEKT-NUMMER	ANDRING AVSER	RELATION DATUM	FORETAG
	OMKATEGORISERING	20090629	Locum
			SIGN
			KWG
			ANVAND APPLIKATION
			ADT 2009
			ANVAND MEP-FIL/DB

Ylikategorier



Byggnad	Våning	Ylikategori	Area
01	2	BTA	1389.1
02	2	BTA	645.9

Ylikategorier

Byggnad	Våning	Hysesgäst	Kontraktetsnummer	Ylikategori	Underkategori	Area
01	2			LOA	LOA	1293.1
02	2			LOA	LOA	591.8
						1884.9

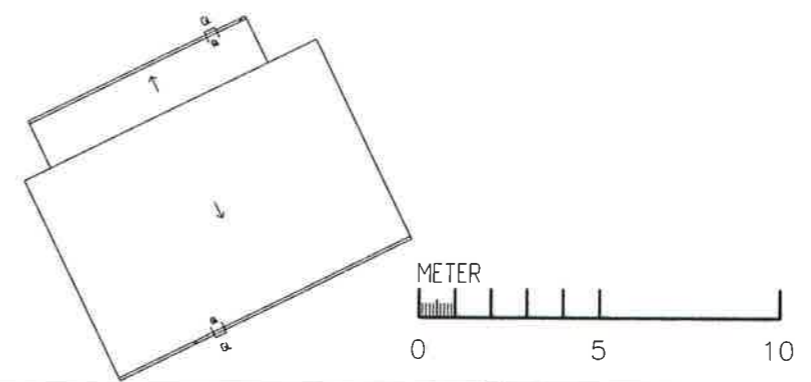

BET	ANT	THORNGEN AVSER	SIGN	DATUM
YTÖVERSIKT				
VÄRDEN FÖR VÄRDEN				
BYGGNAD	LOAUM AB	Tel: 08-490 70 00		
A		Fax: 08-490 70 30		
K				
V				
E				
UPPDRAG NR	BYGGNAD NR	HANS NÄRARE		
DATUM	ANVÄND			
ANKARETS BEHANDLINGSHEM				
BYGGNAD 01-03				
PLAN 2				
YTÖR I KATEGORIER				
SKALA	1:250	BYGGNAD NR	YLOA_9250102	BT
Originalformat: A3				

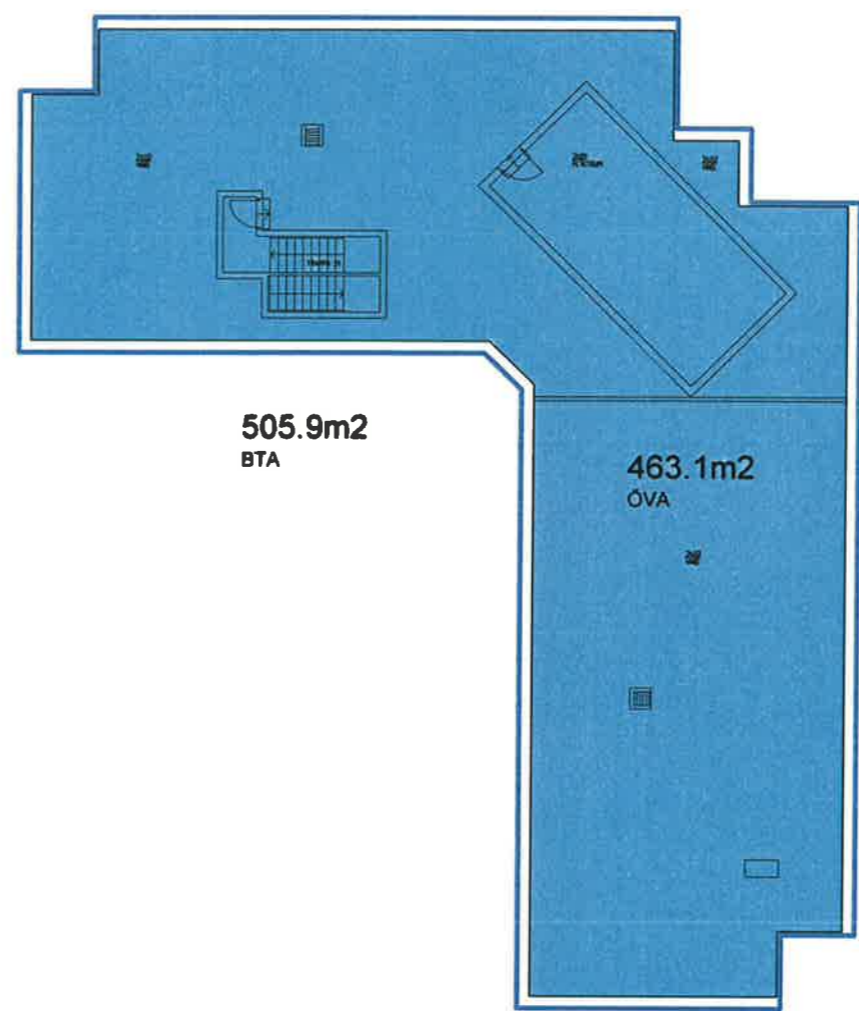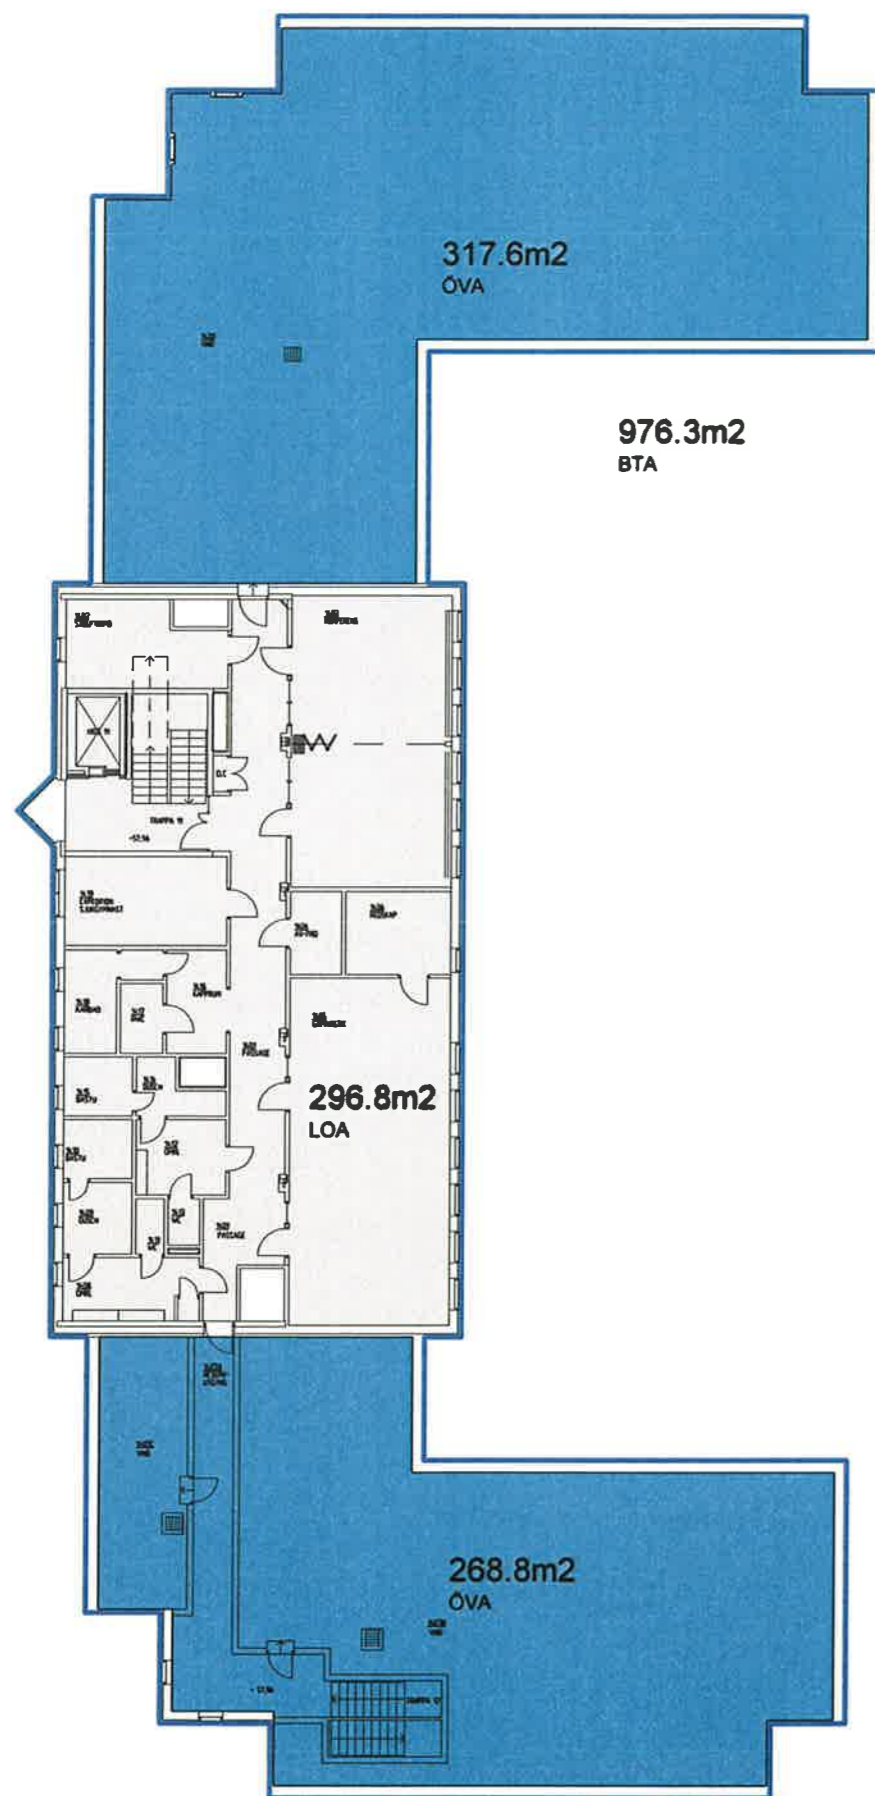

RELATIONSHANDLING


INSTITUTION	ANKARETS BEHÖM	DISCIPLIN	ARKITEKT
BYGGNAD	BYGGNAD 01-02	MEDIA	YTOR
PLAN	PLAN 4	MODELLFILNAMN YLOA_9250104.m	
PROJEKT-NUMMER	ANDRING AVSER	HUSDEL	RELATION DATUM
-	ÖMKATEGORISERING		20090630
		FÖRETAG	Locum
		SIGN	KWG
		ANVAND APPLIKATION	ADT 2009
		ANVAND MEP-FIL/DB	

Ylkkategorier

Byggnad	Våning	Ylkkategori	Area
01	4	BTA	976.3
02	4	BTA	505.9



Ylkkategorier

Byggnad	Våning	Hysesgasl	Kontraktetsnummer	Ylkkategori	Underkategori	Area
01	4			ÖVA	ÖVA	317.6
01	4			ÖVA	ÖVA	268.8
01	4			LOA	LOA	296.8
02	4			ÖVA	ÖVA	463.1
						1346.3

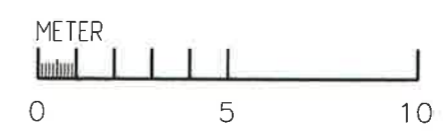

BET	ANT	ÄNDRINGEN AVSER	SIGN	DATUM
YTOVERSICHT				
locum. VÄRDEN FÖR VÄRDEN				
BETEGN	LOCUM AB	Tel: 08-690 70 00 Fax: 08-690 70 30		
A				
K				
V				
E				
UPPDRAG NR	RTAG NY	HUVUDGÄRE		
DATUM	ÄRVÄRDE			
ANKARETS BEHANDLINGSHEM BYGGNAD 01-02 PLAN 4 YTOR I KATEGORIER				
SKALA	1:250	REVISOR	YLOA_9250104	BET
Originalformat: A3				


Byggnadsarkitekt

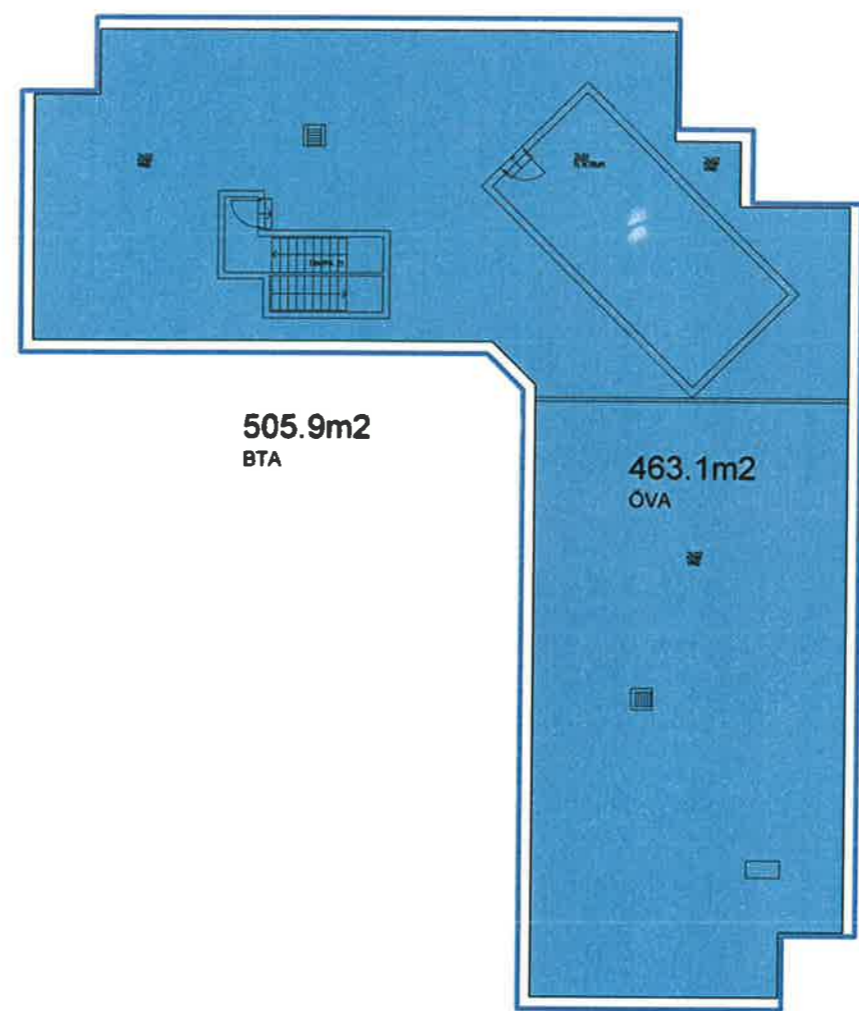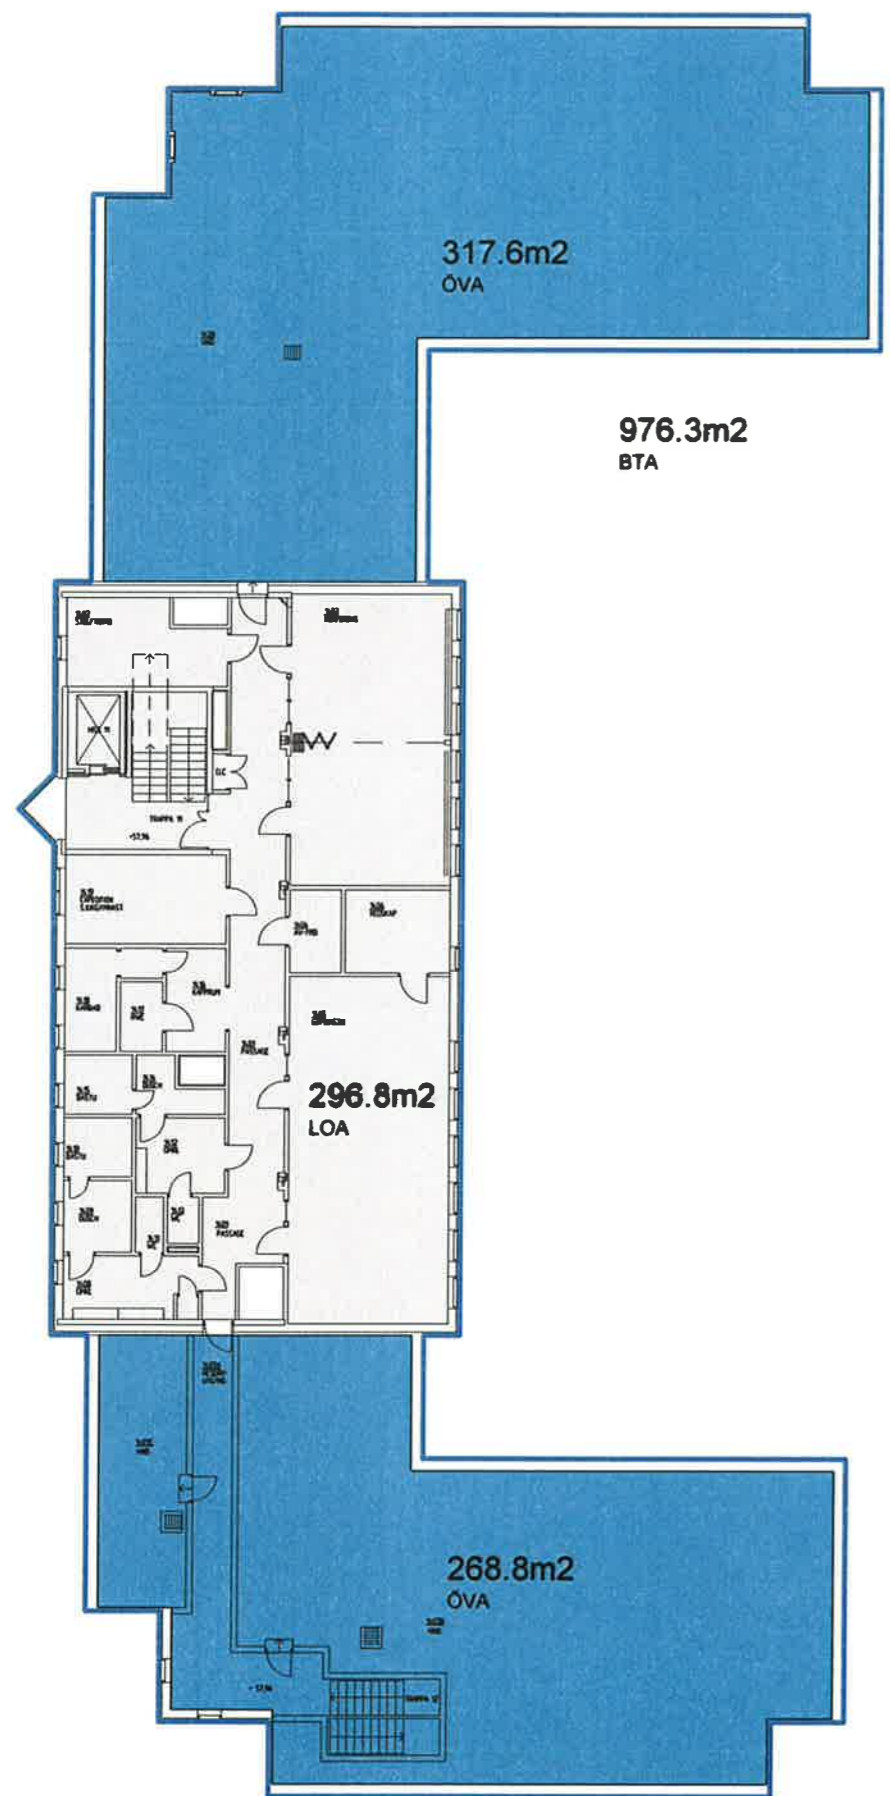

RELATIONSHANDLING							
PROJEKT-NUMMER	ANDRING AVSER	HUSOEL	RELATION DATUM	FORETAG	SIGN	ANVAND APPLIKATION	ANVAND MEP-FIL/OB
-	ÖMKATEGORISERING		20090630	Locum	KW5	ADT 2009	


Ylikategorier			
Byggnad	Våning	Ylikategori	Area
01	4	BTA	976.3
02	4	BTA	505.9

Ylikategorier						
Byggnad	Våning	Hysesgäst	Kontraktetsnummer	Ylikategori	Underkategori	Area
01	4			ÖVA	ÖVA	317.6
01	4			ÖVA	ÖVA	268.8
01	4			LOA	LOA	296.8
02	4			ÖVA	ÖVA	463.1
						1346.3

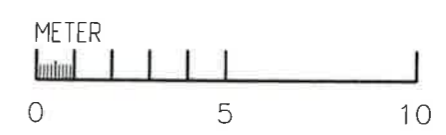

BET	ANT	ÄNDRING AVSER	SIGN	DATUM
YTÖVERSIKT				
locum. VÅRDEN FÖR VÅRDEN				
BETÄG-GRUPP	LOCUM AB			06-690 70 00
				06-690 70 30
A				
K				
V				
E				
UPPGIFTS NR		RIAD AV		HANDELSARE
DATUM		ANSVARIG		
ANKARETS BEHANDLINGSHEM BYGGNAD 01-02 PLAN 4 YTÖR I KATEGORIER				
SKALA	1:250	RYTGROPP	YLOA_9250104	BET

Originalformat: A3

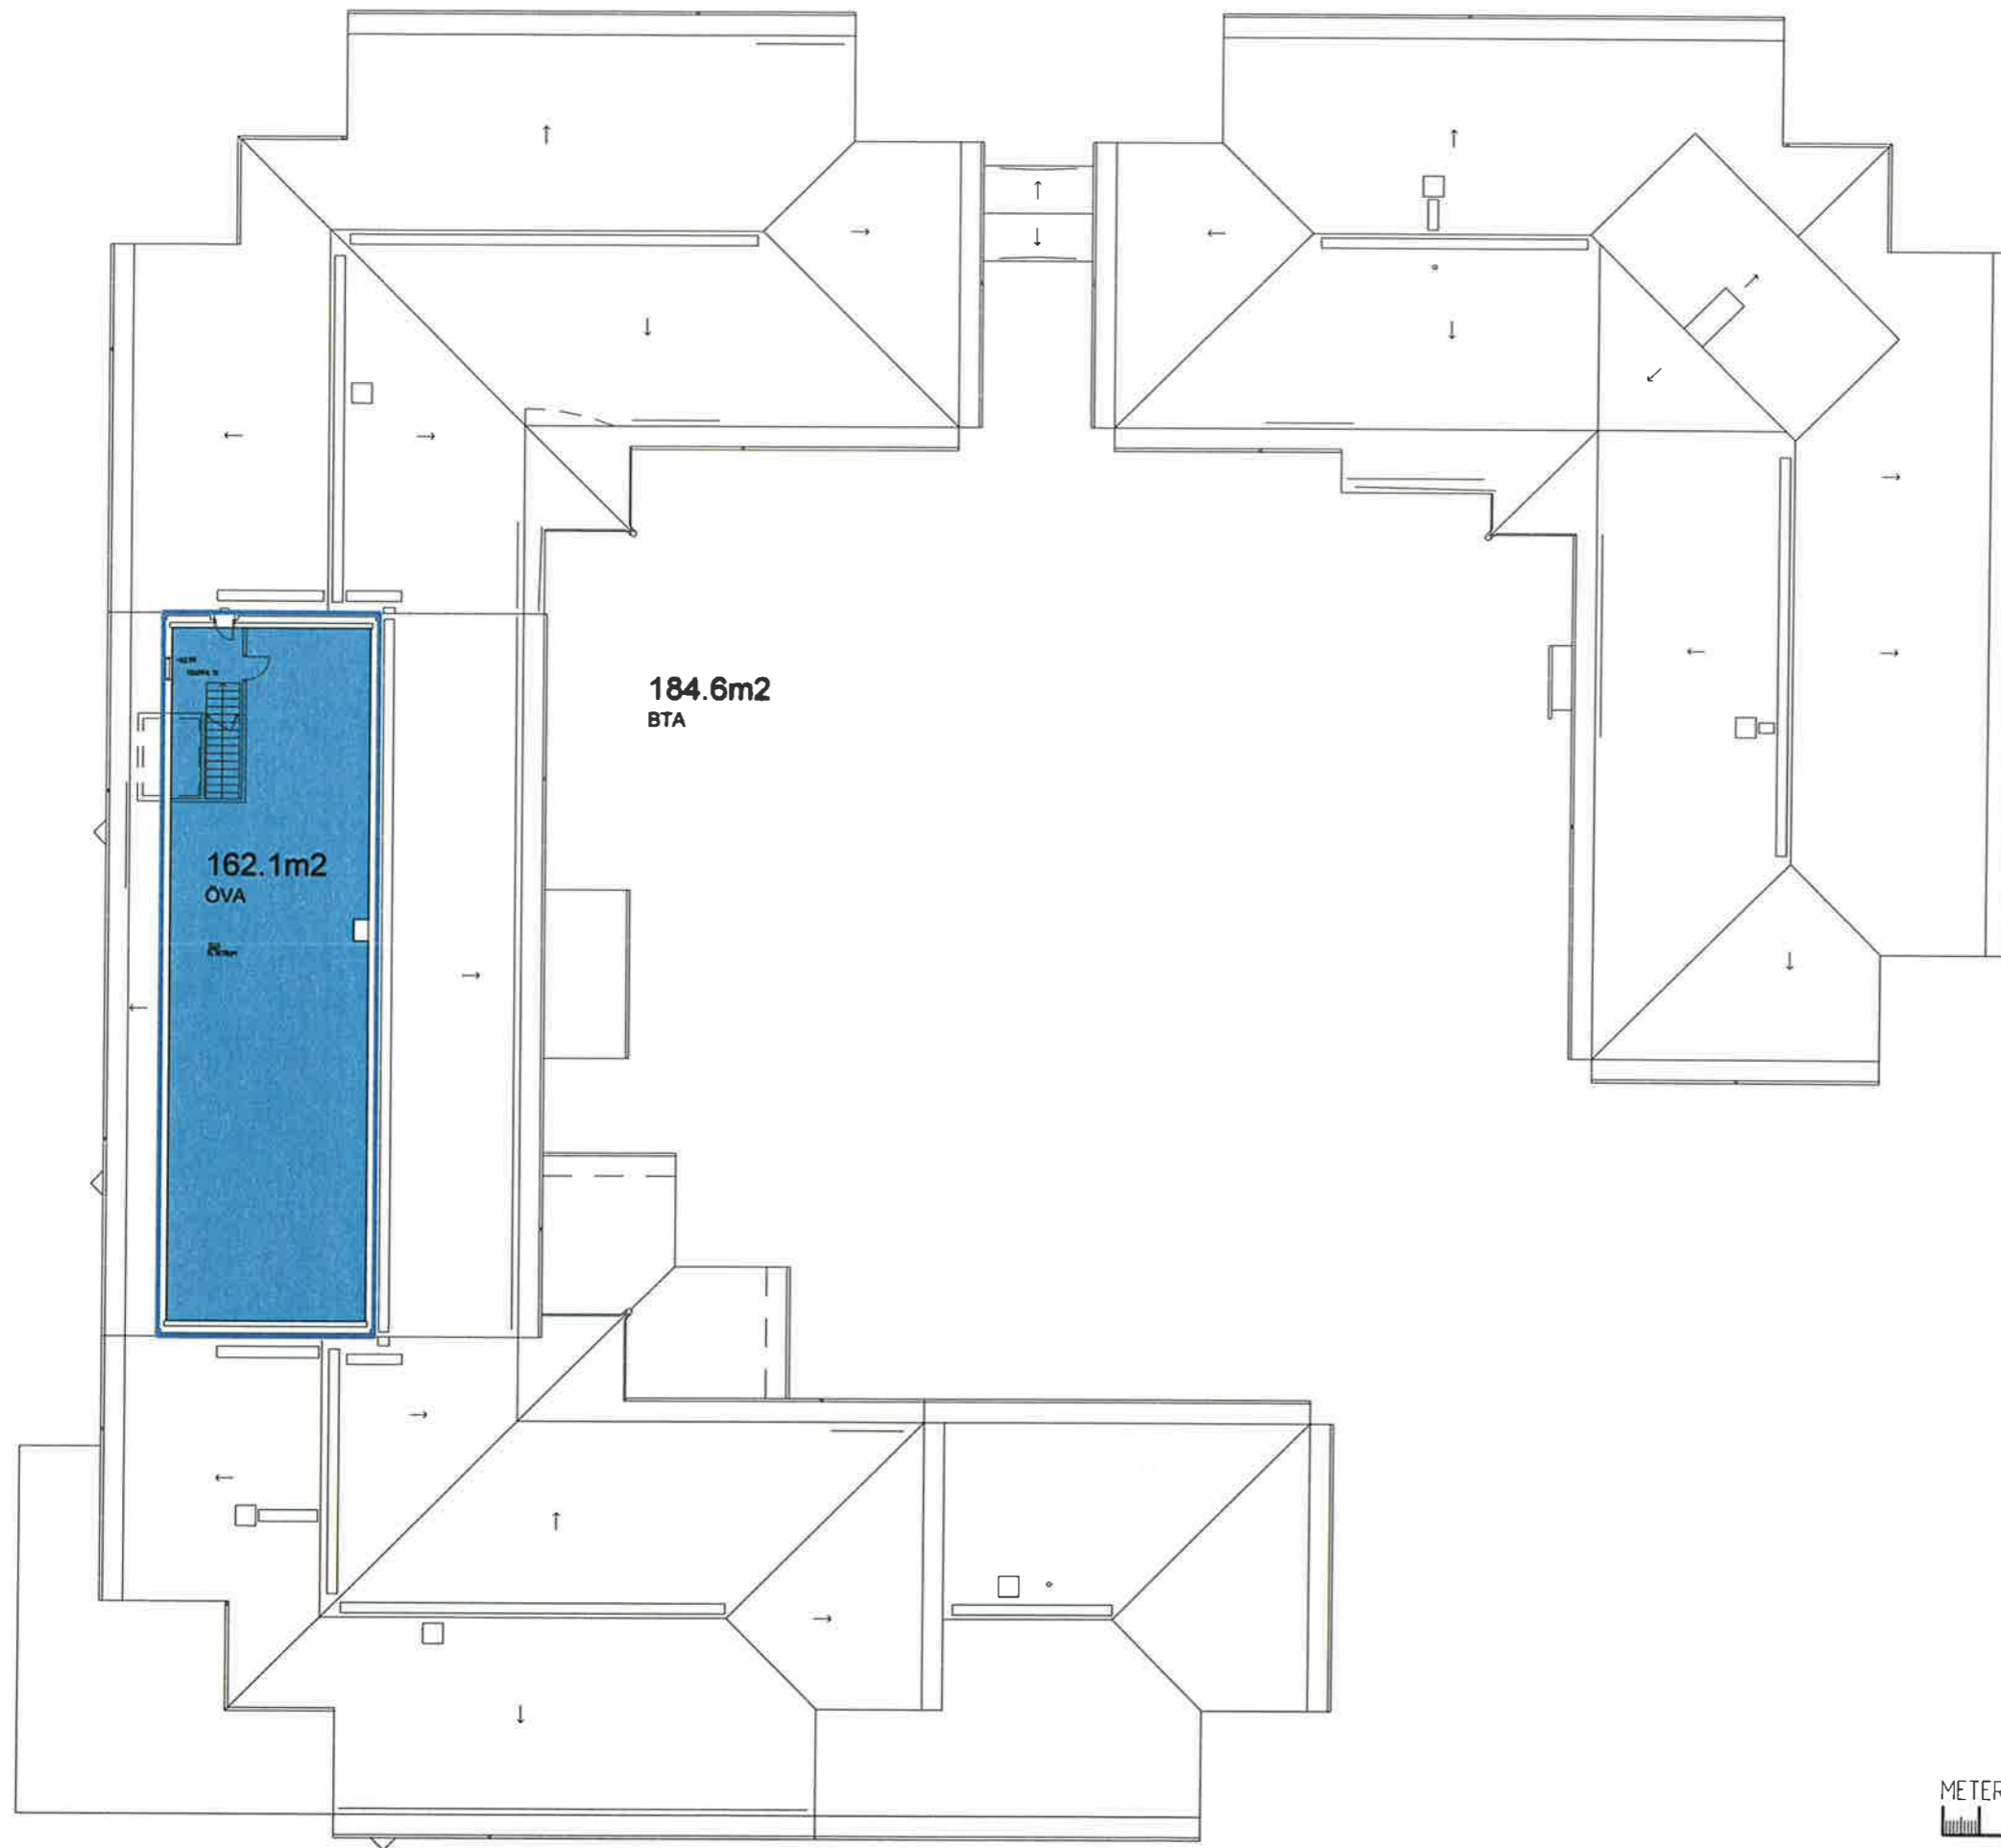


RELATIONSHANDLING							
PROJEKT-NUMMER	ANDRING	AVSER	HUSDEL	RELATION DATUM	FÖRETAG	SIGN	ANVAND APPLIKATION
-	DKATEGORISERING			20090630	Locum	KWG	ADT 2009

Ykkategorier			
Byggnad	Våning	Ykkategori	Area
01	5	BTA	184.6

Ykkategorier						
Byggnad	Våning	Hysesgasl	Kontrakt nummer	Ykkategori	Underkategori	Area
01	5			OVA	OVA	162.1
						162.1

162.1m2
OVA

184.6m2
BTA

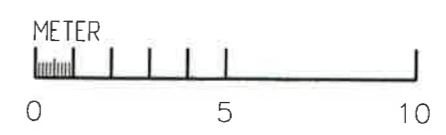

BET	ANT	ÄNDRING AVSER	SIGN	DATUM
YTOVERSIKT				
 VÅRDEN FÖR VÅRDEN				
BYGGNAD	LOCCUM AB			För 08-599 70 00
BYGGNAD				För 08-499 70 30
A				För
K				För
V				För
E				För
UPPDRAG NR		RIAD NY		INNOVACARE
DATUM		ÄNDRING		
ANKARETS BEHANDLINGSHEM BYGGNAD 01 PLAN 5 YTOR I KATEGORIER				
SKALA	1:250	BYGGNADSGRUPP	YLOA_9250105	BT
Originalformat: A1				

Uppdragsarkitekt